THIS DRAWING IS UNPUBLISHED. VERTRAULICHE UNVEROEFFENTLICHTE ZEICHNUNG
RELEASED FOR PUBLICATION ,2001 FREI FUER VEROEFFENTLICHUNG
MATED WITH: PASSEND ZU: –
(C) COPYRIGHT 1986 BY AMP INCORPORATED. ALL RIGHTS RESERVED. ALLE RECHTE VORBEHALTEN.

	B1	Version 2-...6,3-...6 hinzu	27.Okt.93	Ble	–
	B2	Pn 3-...6 Farbe von Natur in grün	11 Jan.94	Hof	–
	B3	Version 2-...7 hinzu, Zeichnung Überarbeitet	7 Jun.97	Tra	–
	B4	Version 1-...1 hinzu, Farbe schwarz	19 Nov.00	Str	–
	B5	Zeichnung neu erstellt	27 Feb.01	Pfe	–
	B6	Zeichnung Überarbeitet	24.APR.02	Str.	–
	C	1-928 151-1; Material geändert;Note 12 hinzugefügt; Revision table added;	27.AUG.03	Haßel	Stredak
	C1	PN 3--2 Materialzulieferer hat sich geändert	03.SEP.03	MAH.	Stredak
	C2	PN superseded, see list	17-DEC-03	MAH.	Stredak
	C3	PN superseded, see list	24-JAN-05	Haas	Stredak

LOC A1 DIST –
PROJECT NR.:

REMARKS
Bemerkungen

P	LTR	REVISIONS ÄNDERUNGEN DESCRIPTION BESCHREIBUNG	DATE	DWN	APVD
	1	verschiedene Änderungen	23 Jul.86	Pol	–
	2	0-7 hinzu; Gehäuseverbreiterung	9 Okt.86	Odm	–
	3	3polige Version hinzu	24 Nov.86	Woh	–
	4	Version 7-...2,8-...2,9-...2 hinzu	16 Sep.87	Sch	–
	5	Version 0-...4 hinzu	17 Mär.88	Goh	–
	6	Version 0-...6 hinzu	26 Apr.88	Sch	–
	7	3-...2,4-...2,5-...2,3-...2 hinzu	30 Jun 88	Gal	–
	8	Version 6-...2,0-...9 hinzu	25 Jan.89	Sch	–
	9	Kammerbezeichnung hinzu	23 Jun.92	Dec	–
	10	Version 0-...3 entfernt	17 Mai.93	Sch	–

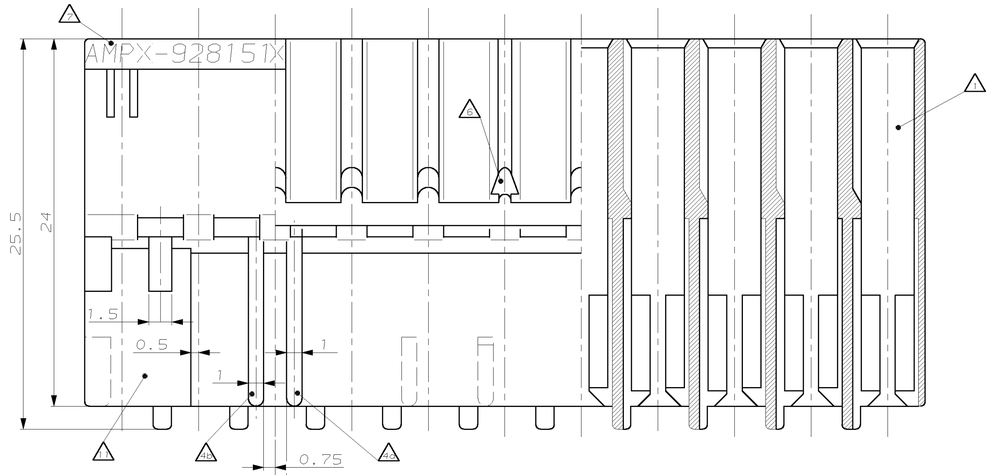

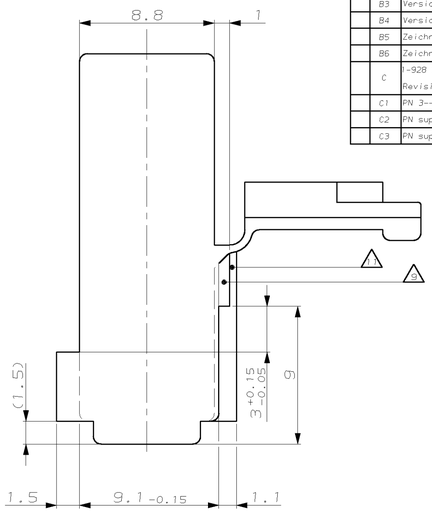

Teil-Schnitt C-D

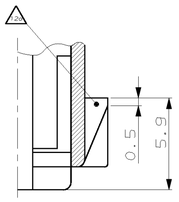

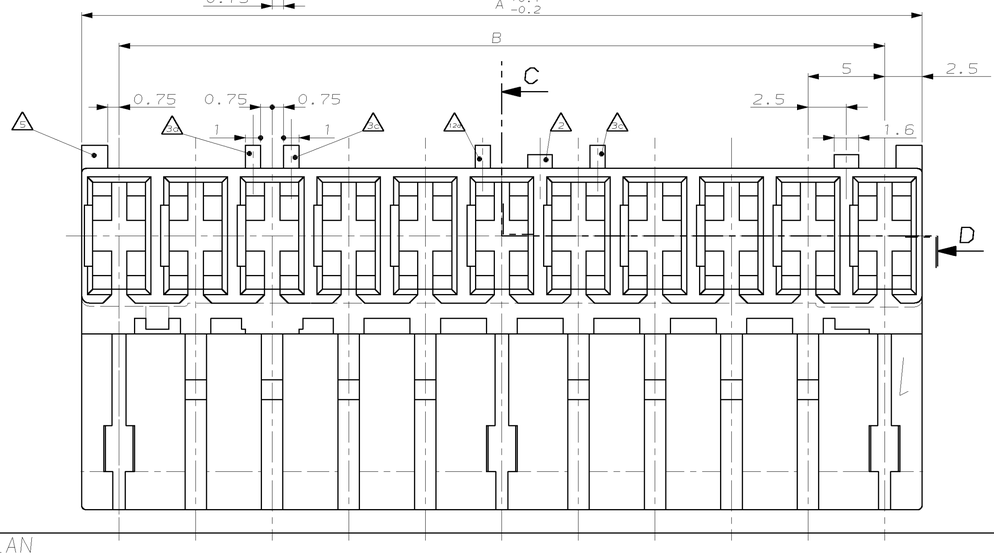

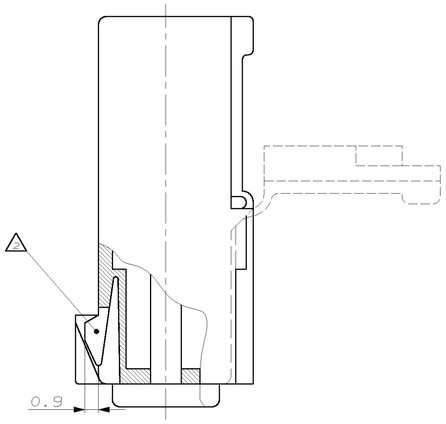

1 Kammer geeignet für PN 926965/926973/926005/926006
2 Rastfeder zwischen Kammer Nr.
3+3A Kodierrippe an Kammer Nr.
4+4A Polarisierungsrippe durchgehend bis Scharnier bei Kammer Nr.
5 Kodierrippe bündig mit Gehäuseaussenkante bei Kammer Nr.
6 Deckelverriegelung bei Kammer Nr.
7 Zahlen und Schrift: Fette Engschrift 1.2 DIN 1451 Nr. austauschbar bis 0.2 erhaben
8 Alle unbemassten Radien R0.5
9 Tiefenanschlag für Stiftanwendung bei erster und letzter Kammer
10+10A Flachstecker A6.3x0.8 oder A4.8x0.8 nach DIN 46244
11 Feuchtigkeitsgehalt der Teile beträgt 2-3 Gewichtsprozent nach Herstellungsvorschrigt 118-1030
12+12A Angeschrägte Kodierrippe
13 Leiterkartenanschluss siehe seperate Zeichnung Nr. 88-9935-2
14 MATERIAL CORREPONDS TO RIQUIREMENT EN60335 (INCL. GLOW WIRE TEST 750°, NO FLAME)
Material entspricht den Anforderungen der En60335 (incl. Glow Wire Test 750°, ohne Flamme)

Masstab 2:1

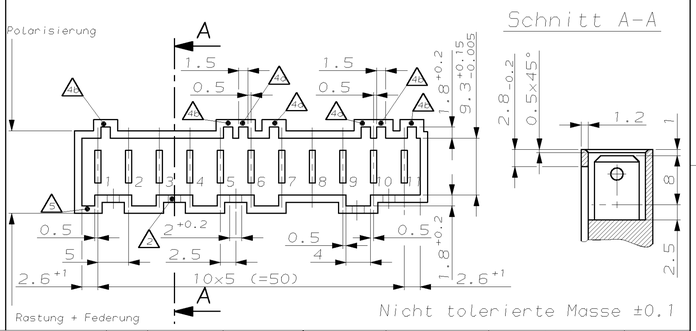

Schnitt A-A

Nicht tolerierte Masse ±0.1

KEYING PLAN
Kodierschema

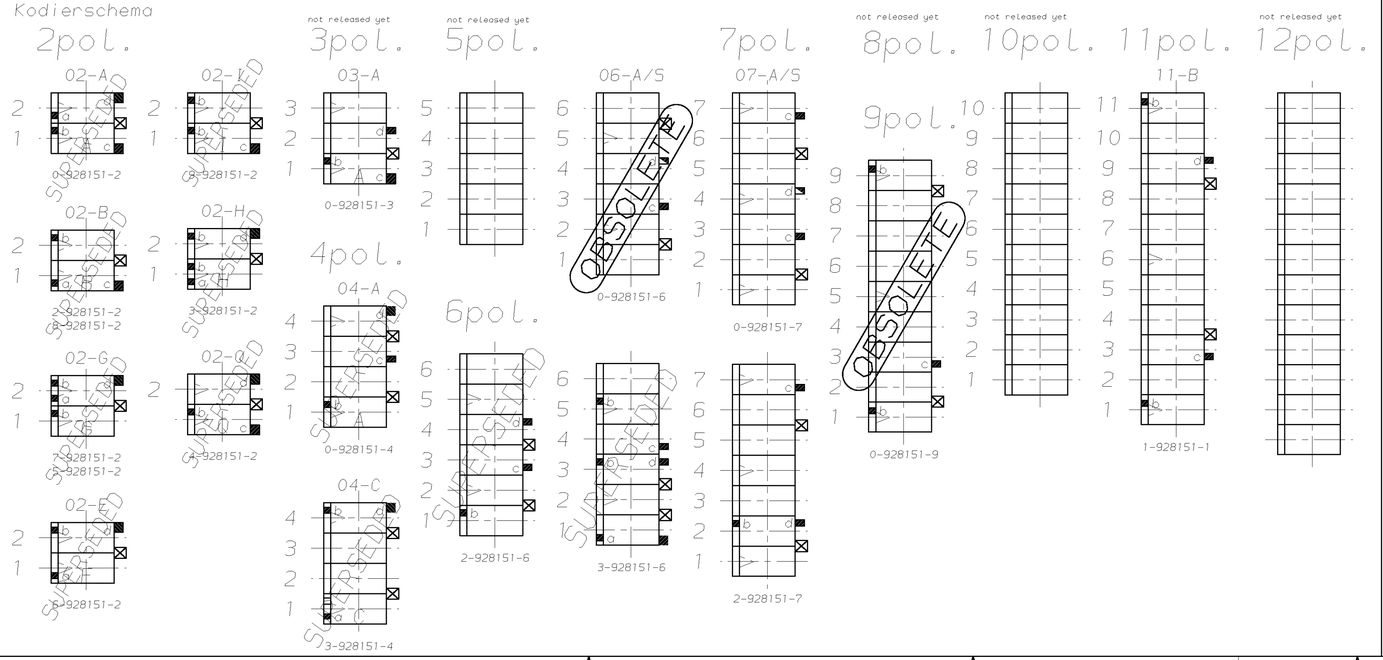

Darstellung:
Lage der Kodierungen und Rastungen am Gehäuse

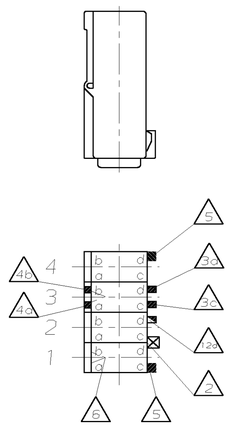

SUPERSEDED BY PN:	PART-NO.	POS. ZAHL	COLOR FARBE	DIM.A MASS A	DIM.B MASS B	MATERIAL	RAST 5	REV
	BESTELL-Nr.						RAST 5	REV
	1-928151-1	11	natur	54.9	50	PA6	ähnlich 11-B	C
OBSOLETE	~~0-928151-9~~	~~9~~	~~braun~~	~~44.9~~	~~40~~	~~PA6.6~~	~~–~~	~~B~~
	~~2-928151-7~~	~~7~~	~~grün~~	~~34.9~~	~~30~~	~~PA6.6~~	~~–~~	~~B~~
	~~0-928151-7~~	~~7~~	~~natur~~	~~34.9~~	~~30~~	~~PA6.6~~	~~07-A/S~~	~~B~~
3-928344-6	~~3-928151-6~~	~~6~~	~~grün~~	~~29.9~~	~~25~~	~~PA6.6~~	~~–~~	~~B~~
2-928344-6	~~2-928151-6~~	~~6~~	~~natur~~	~~29.9~~	~~25~~	~~PA6.6~~	~~–~~	~~B~~
OBSOLETE	~~0-928151-6~~	~~6~~	~~natur~~	~~29.9~~	~~25~~	~~PA6.6~~	~~06-A/S~~	~~B~~
3-928344-4	~~3-928151-4~~	~~4~~	~~grau~~	~~19.9~~	~~15~~	~~PA6.6~~	~~04-C~~	~~B~~
0-928344-4	~~0-928151-4~~	~~4~~	~~natur~~	~~19.9~~	~~15~~	~~PA6.6~~	~~04-A~~	~~B~~
	~~0-928151-3~~	~~3~~	~~natur~~	~~14.9~~	~~10~~	~~PA6.6~~	~~03-A~~	~~B~~
6-928344-2	~~6-928151-2~~	~~2~~	~~grün~~	~~9.9~~	~~5~~	~~PA6.6~~	~~02-E~~	~~B~~
9-928344-2	~~9-928151-2~~	~~2~~	~~rot~~	~~9.9~~	~~5~~	~~PA6.6~~	~~02-I~~	~~B~~
8-928344-2	~~8-928151-2~~	~~2~~	~~grau~~	~~9.9~~	~~5~~	~~PA6.6~~	~~(02-B)~~	~~B~~
7-928344-2	~~7-928151-2~~	~~2~~	~~schwarz~~	~~9.9~~	~~5~~	~~PA6.6~~	~~(02-G)~~	~~B~~
5-928344-2	~~5-928151-2~~	~~2~~	~~violett~~	~~9.9~~	~~5~~	~~PA6.6~~	~~02-G~~	~~B~~
4-928344-2	~~4-928151-2~~	~~2~~	~~türkis~~	~~9.9~~	~~5~~	~~PA6.6~~	~~02-Q~~	~~B~~
3-928344-2	~~3-928151-2~~	~~2~~	~~braun~~	~~9.9~~	~~5~~	~~PA6.6~~	~~02-H~~	~~C~~
2-928344-2	~~2-928151-2~~	~~2~~	~~schwarz~~	~~9.9~~	~~5~~	~~PA6.6~~	~~02-B~~	~~B~~
0-928344-2	~~0-928151-2~~	~~2~~	~~natur~~	~~9.9~~	~~5~~	~~PA6.6~~	~~02-A~~	~~B~~

QTY REQD PER ASSY

PARTS LIST

THIS DRAWING IS A CONTROLLED DOCUMENT FOR AMP INCORPORATED. IT IS SUBJECT TO CHANGE AND THE CONTROLLING ENGINEERING INFORMATION SHOULD BE OBTAINED FROM THE LATEST REVISION. DIESE ZEICHNUNG IST EIN KONTROLLIERTES DOKUMENT DER AMP INCORPORATED. SIE UNTERLIEGT ÄNDERUNGEN, DIE DEM TECHNISCHEN FORTSCHRITT DIENEN, SIND VORBEHALTEN. DEN JEWEILS LETZTGÜLTIGEN KONSTRUKTIONSSTAND ERFAHREN SIE AUF ANFRAGE.

DIMENSIONS: DIMENSIONEN: mm

TOLERANCES UNLESS OTHERWISE SPECIFIED ALLGEMEINTOLERANZEN n. ISO 8015 n. DIN 406 Teil 1 - mH -E n. DIN 76901 - 140
± 0.2 mm
± 1°

MATERIAL: sh.Tabelle
FINISH/OBERFLAECHE/FARBE: –

DWN 26-FEB-01 M.Pfeilschifter
CHK F.Stredak
APVD –
PRODUCT SPEC PRODUKTSPEZ. –
APPLICATION SPEC VERARBEITUNGSSPEZ. –
WEIGHT GEWICHT –

tyco Electronics AMP GmbH
D - 64625 Bensheim

NAME: 2-12 poliges STANDARD-TIMER GEHÄUSE, RAST 5

SIZE A1 | CAGE CODE 00779 | DRAWING NO ZEICHNUNGS-NR. C-928151 | RESTRICTED TO NUR FUER –

CUSTOMER DRAWING /KUNDENZEICHNUNG | MASSSTAB 5:1 (2:1) | BLATT 1 | OF 1 VON 1 | REV C3

AMP 4B05 REV 27JUN96

05-MAY-05 07:17:32 eg011009 s_928151_1.c (in EDM)